Позиция	Наименование и технические характеристики	Тип, марка, обозначение документа, опросного листа	Код оборудования, изделия, материала	Завод-изготовитель	Единица измерения	Количество	Масса единицы, кг	Примечания
1	2	3	4	5	6	7	8	9
1	Прибор приемо-контрольный пожарный	"ПСВ-МС"			шт.	1		
2	Аккумуляторная батарея	12В, 7Ач			шт.	1		
3	Устройство объектовое оконечное	Молния			шт.	1		
4	Извещатель пожарный дымовой	ИП 212-02К Дока-с			шт.	~~16~~ 17		+2 шт в ЗИП
5	Извещатель пожарный ручной	ИПР АС-05М1			шт.	1		+1 шт в ЗИП
6	Каркас защитный для извещателей пожарных дымовых				шт.	4		
7	Оповещатель светозвуковой	ЗОС-ЗМВ			шт.	~~2~~ 3		
8	Кабель-канал ПВХ	25х16			м.	100		
9	Кабель	КСВВ 2х0,5			м.	200		
10	Кабель силовой	ВВГнг 3х1,5			м.	30		
11	Выключатель автоматический	QF			шт.	1		
12	Бокс под автоматический выключатель				шт.	1		
13	Шкаф пожарный				шт.	1		
14	GSM антена для УОО СПИ "Молния", 5м				шт.	1		
15	Аккумуляторная батарея	6В, 1,3Ач			шт.	1		
	ПНР							
	Система второй категрии сложности на 5 каналов							

1.1 1.2 1.3

При закупке оборудования с техническими характеристиками и параметрами отличающимися от приведенных в спецификациях руководствоваться соответствующими указаниями листа "Общие данные" основного комплекта чертежей.

1	3	-	-		04.24
Изм.	Кол.уч.	Лист	N док.	Подп.	Дата
ГИП		Марцинкевич			11.23
Провер.		Марцинкевич			11.23
Разраб		Дегтярёв			11.23
Н.контр		Марцинкевич			11.23

1011/23-1-СПС.СО

Разработка проектно-сметной документации по объекту «Система пожарной сигнализации, оповещения и управления эвакуацией при пожаре в помещениях № 1-8 по ул. Московская, 20/1 (1 этаж) в г. Минске

1-ый пусковой комплекс	Стадия	Лист	Листов
	С	1	1
Спецификация оборудования, изделий и материалов	ООО "Армстрим"		

Взам. инв.N

Подп. и дата

Инв.N подл.

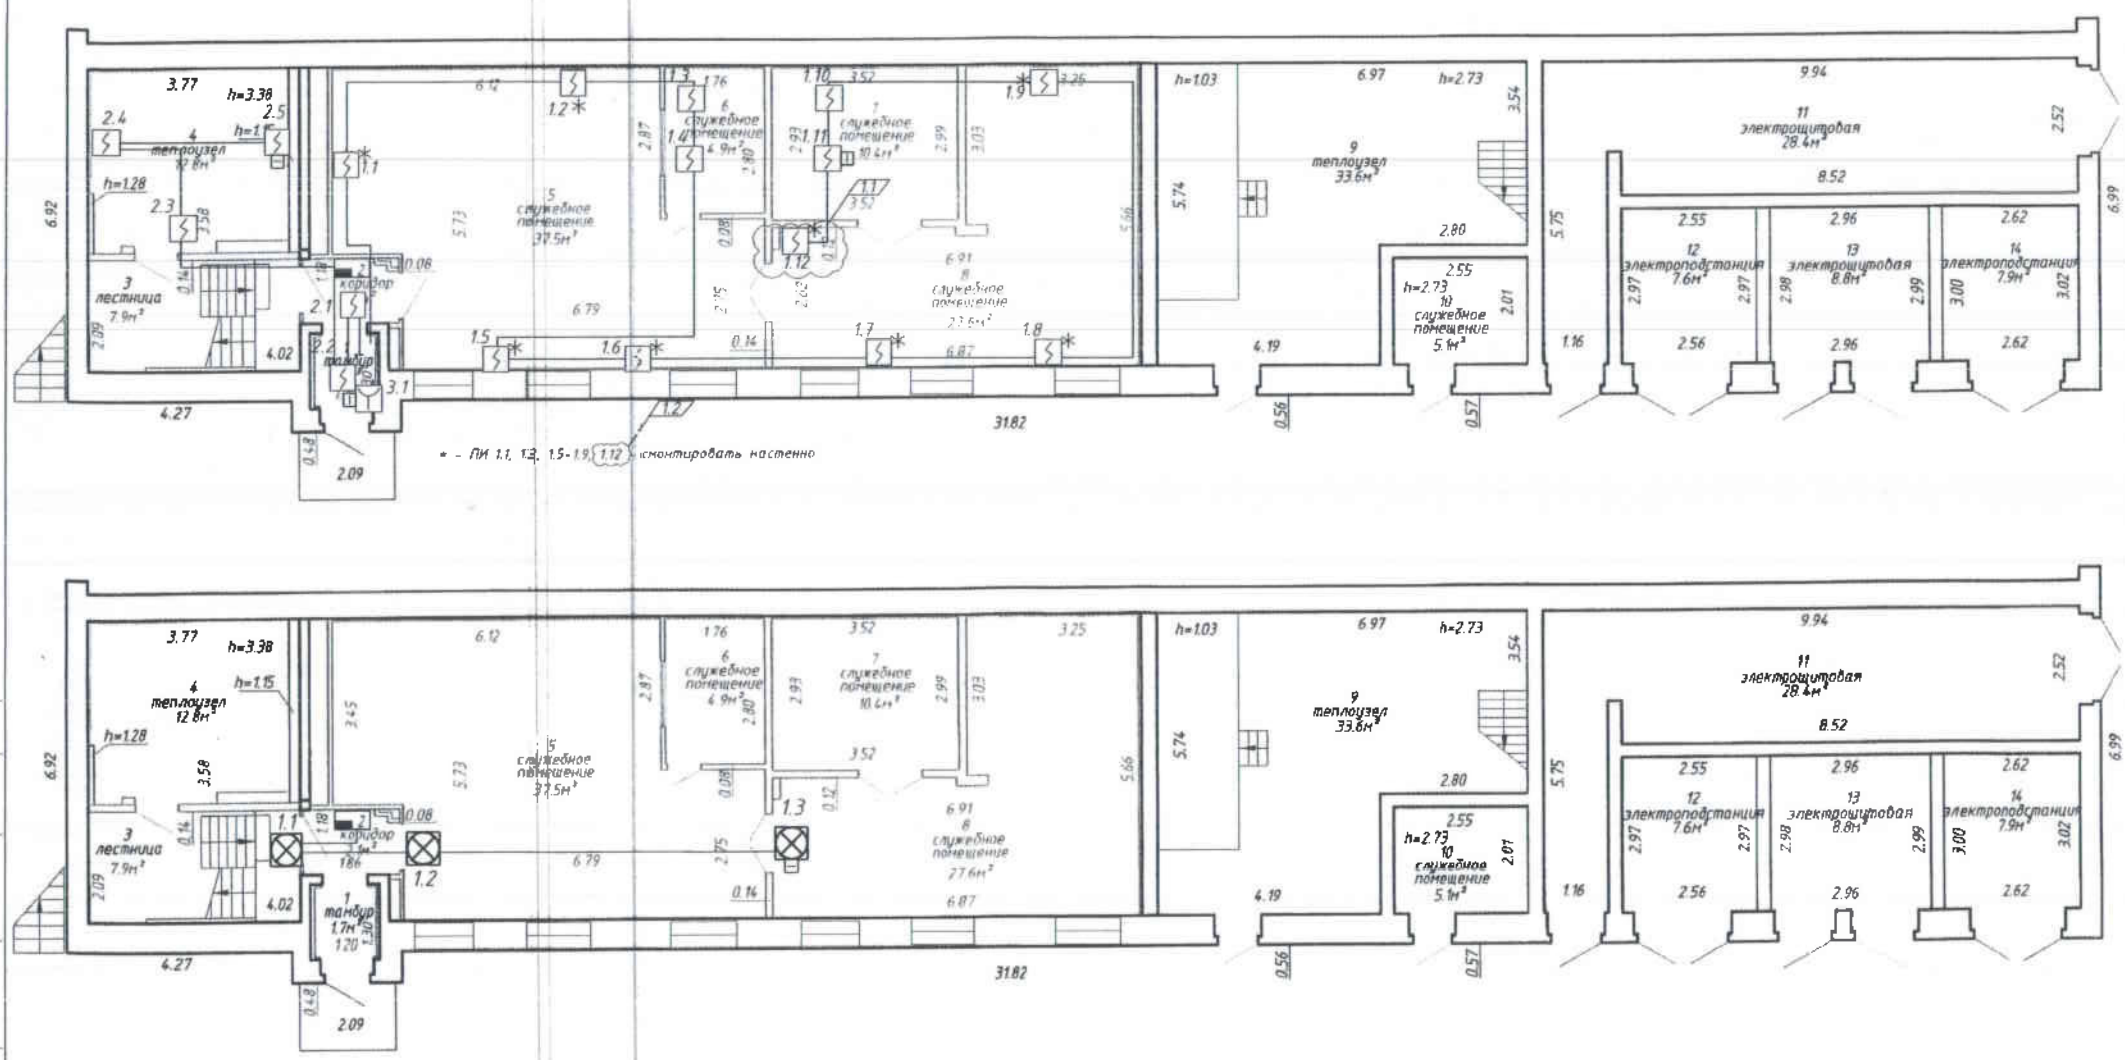

* – ПИ 1.1, 1.2, 1.5–1.9, 1.12 смонтировать настенно

1. *В местах прохода проводов и кабелей через стены обеспечить возможность смены электропроводки. Выполнить проход в трубе, коробе, предусмотреть отверстия. Зазоры между проводами, кабелями и коробам заделать легкоудаляемой массой из негорючего материала. Предел огнестойкости, равный требуемой огнестойкости пересекаемых строительных конструкций.*
2. *Расстояние от ПИ до вентиляционных отверстий должно быть не менее 1м.*
3. *Обеспечить расстояние от ПИ до стены не более 4,0 м, а между ПИ – не более 8,5 м.*
4. *При наличии на потолке выступающих частей от 0,08 до 0,4 м расстояния из п.3 уменьшить на 25%.*
5. *Указатели «Выход» следует устанавливать на расстоянии не более 0,5 м над дверными проемами эвакуационных выходов.*
6. *Светозвуковые оповещатели установить на высоте 2,2 – 2,5 м.*
7. *ПИ 1.10, 1.11, 2.1 и 2.2, (ОП 1.1) – смонтировать в каркасе защитном.*
8. *Приборы управления смонтировать в шкафу пожарном.*

* – ПИ 1.1, 1.2, 1.5–1.9 – смонтировать настенно.

1	3	–	–		04.24
Изм.	Колуч.	Лист	N док.	Подп.	Дата
ГИП		Марцинкевич			11.23
Провер.		Марцинкевич			11.23
Разраб		Дегтярёв			11.23
Н.контр.		Марцинкевич			11.23

1011/23-1-СПС

Разработка проектно-сметной документации по объекту «Система пожарной сигнализации, оповещения и управления эвакуацией при пожаре в помещениях № 1-8 по ул. Московская, 20/1 (1 этаж) в г. Минске

1-ый пусковой комплекс

Стадия	Лист	Листов
С	3	5

План сетей системы пожарной сигнализации, оповещения и управления эвакуацией при пожаре

ООО "Армстрим"

Взам. инв.N | Подп. и дата | Инв.N подл.